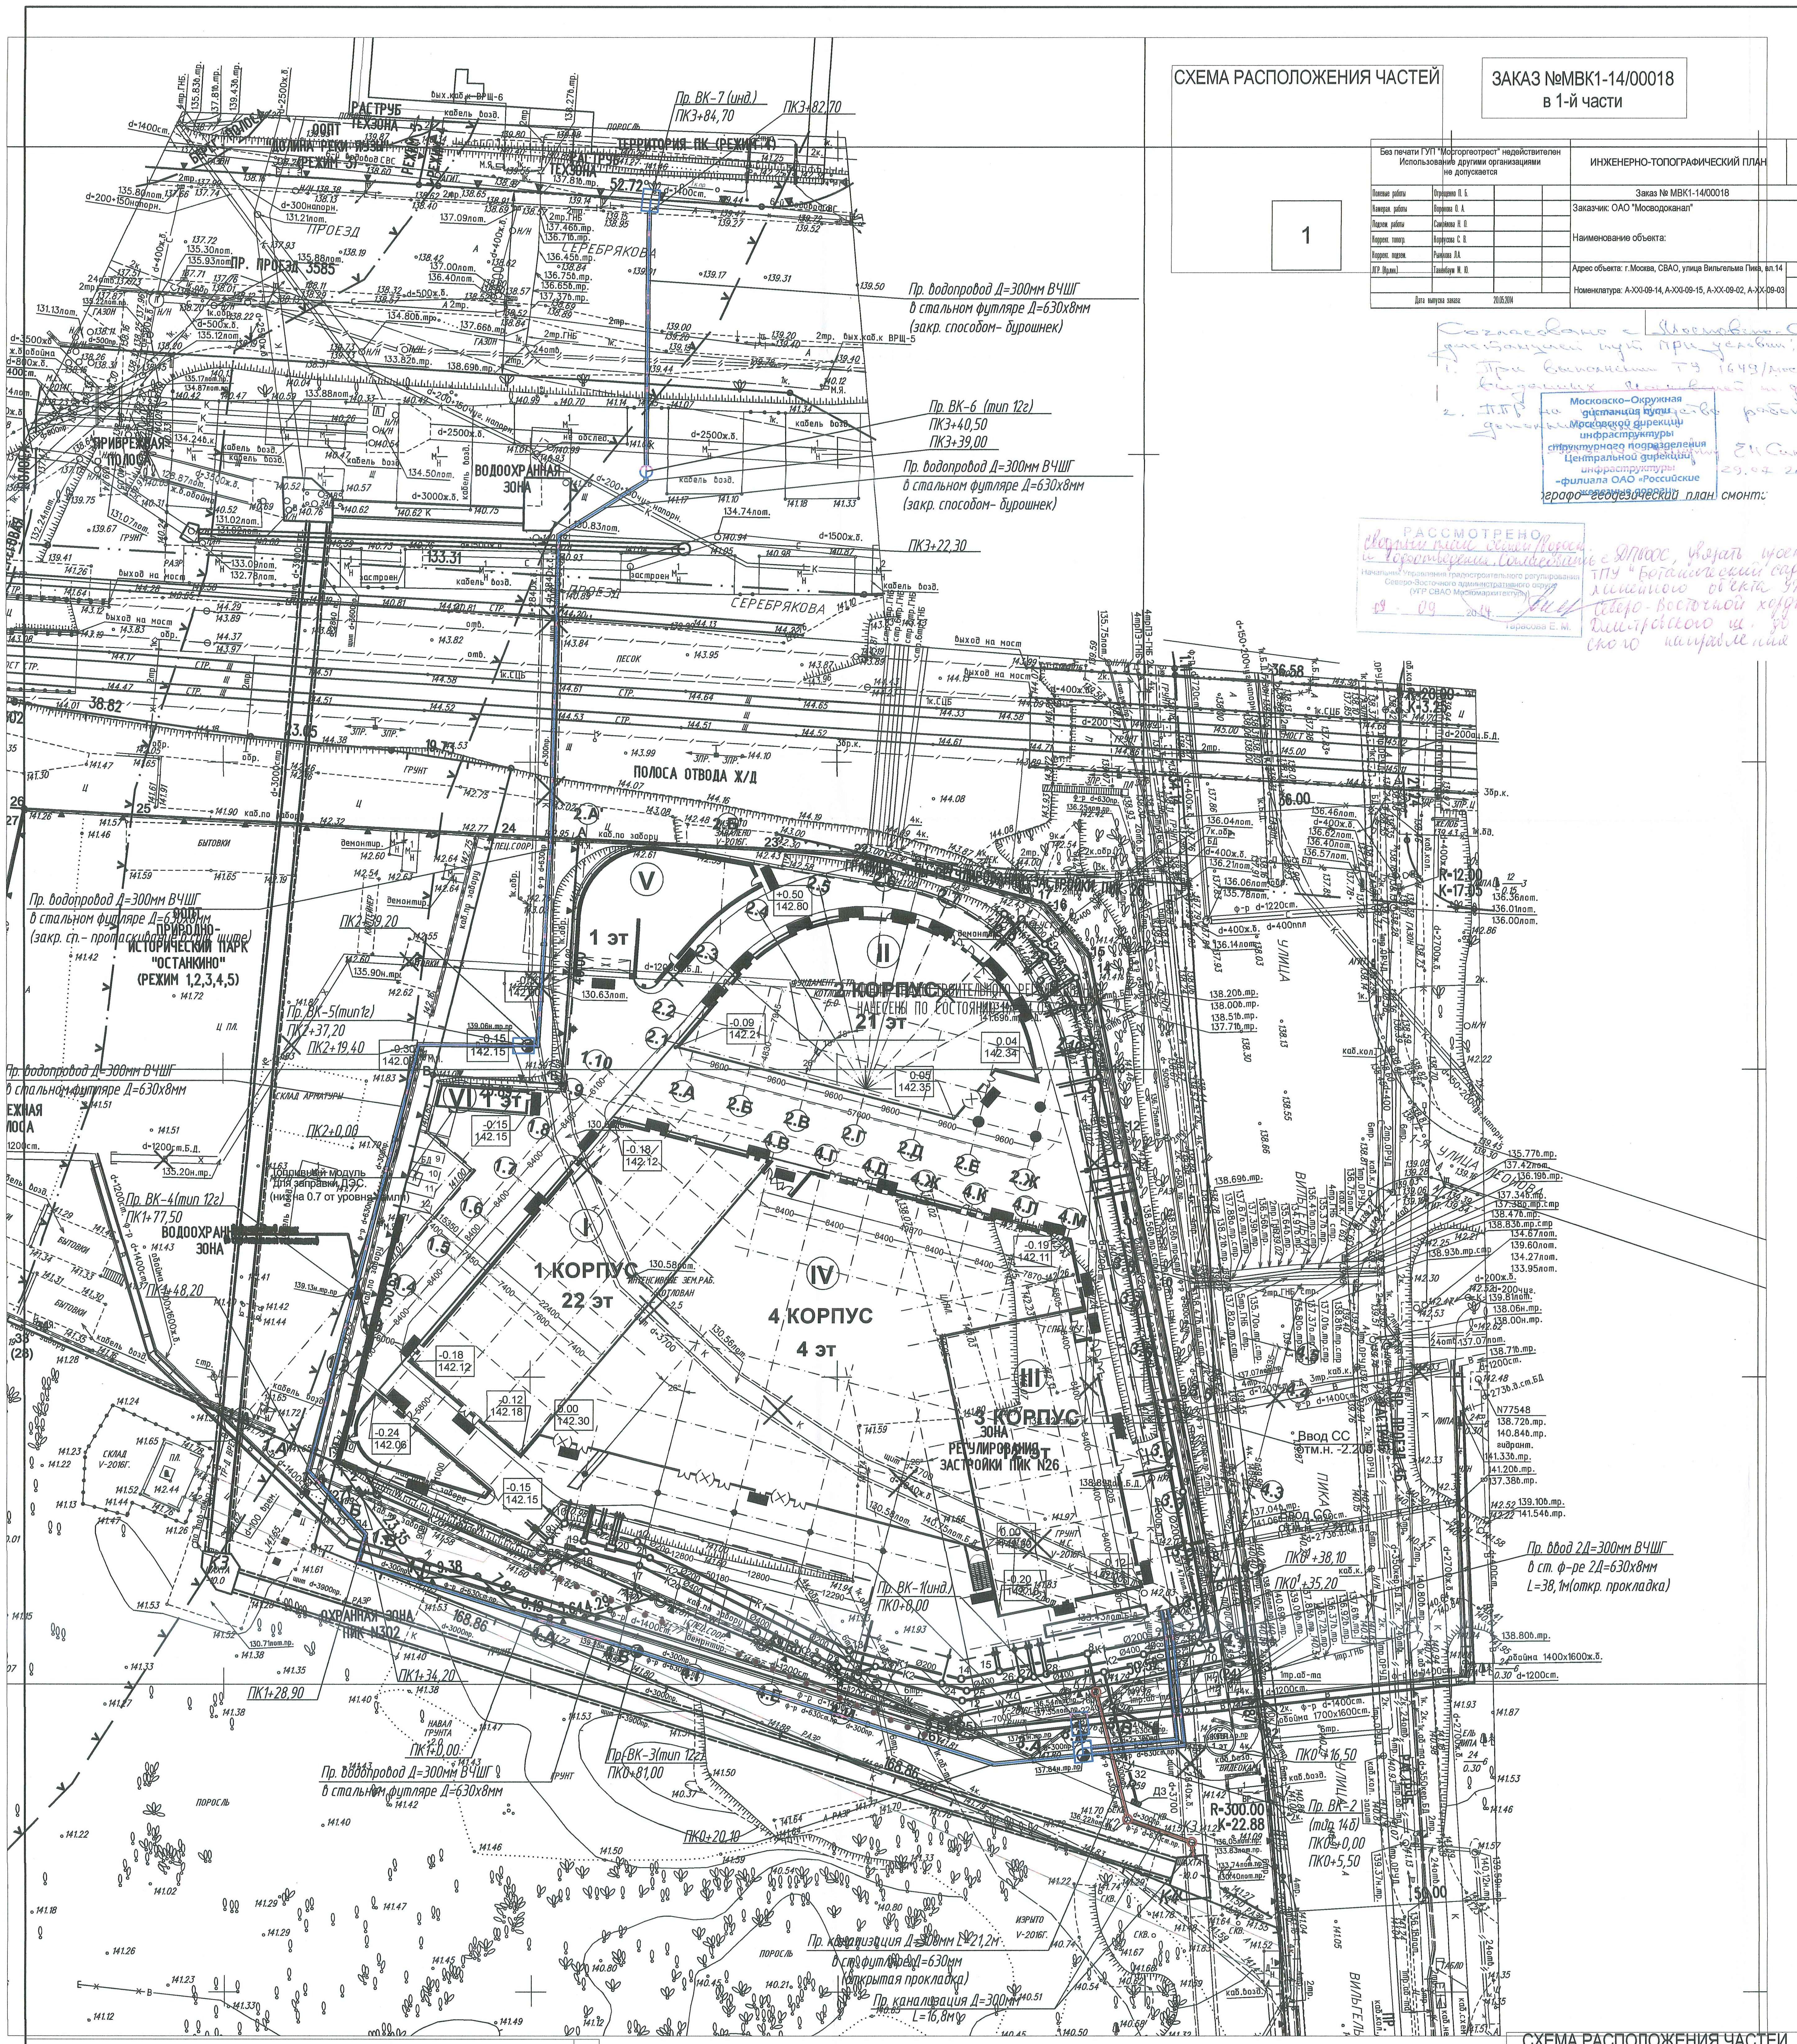
СЕРЕБРЯКОВА
ПРОЕЗД
ТЕРРИТОРИЯ ПК (РЕЖИМ 4)
ВОДООХРАННАЯ ЗОНА
ПРИБРЕЖНАЯ ПОЛОСА
ПОЛОСА ОТВОДА Ж/Д
ПРИРОДНО-ИСТОРИЧЕСКИЙ ПАРК "ОСТАНКИНО" (РЕЖИМ 1,2,3,4,5)
ОХРАННАЯ ЗОНА ПИК N302
ЗОНА РЕГУЛИРОВАНИЯ ЗАСТРОЙКИ ПИК N26
1 КОРПУС 22 эт
4 КОРПУС 4 эт
3 КОРПУС
2 КОРПУС 21 эт
1 эт
УЛИЦА ВИЛЬГЕЛЬМА ПИКА
Пр. водопровод Д=300мм ВЧШГ в стальном футляре Д=630х8мм (закр. способом- бурошнек)
Пр. водопровод Д=300мм ВЧШГ в стальном футляре Д=630х8мм
Пр. ВК-7 (инд.) ПК3+82,70
Пр. ВК-6 (тип 12г) ПК3+40,50 ПК3+39,00
ПК3+22,30
Пр. ВК-5 (тип 12) ПК2+37,20 ПК2+19,40
ПК2+0,00
Пр. ВК-4 (тип 12г) ПК1+77,50
ПК1+48,20
ПК1+34,20
ПК1+28,90
ПК1+0,00
Пр. ВК-3 (тип 12г) ПК0+81,00
ПК0+20,10
Пр. ВК-1 (инд.) ПК0+0,00
Пр. ВК-2 (тип 14В) ПК0+5,50
Пр. Ввод 2Д=300мм ВЧШГ в ст. ф-ре 2Д=630х8мм L=38,1м (откр. прокладка)
Пр. канализация Д=300мм L=21,2м в ст. футляре Д=630мм (открытая прокладка)
Пр. канализация Д=300мм L=16,8м
ПОРОСЛЬ
ГРУНТ
ПЕСОК
Ввод СС

СХЕМА РАСПОЛОЖЕНИЯ ЧАСТЕЙ

1

ЗАКАЗ №МВК1-14/00018
в 1-й части

Без печати ГУП "Мосгоргеотрест" недействителен Использование другими организациями не допускается				ИНЖЕНЕРНО-ТОПОГРАФИЧЕСКИЙ ПЛАН			МОСКОМАРХИТЕКТУРА © ГУП "Мосгоргеотрест"
Полевые работы	Отрещенко П. Б.			Заказ № МВК1-14/00018	от		
Камерал. работы	Воронова О. А.			Заказчик: ОАО "Мосводоканал"			
Подзем. работы	Самойлова Н. О.			Наименование объекта:			
Коррект. топогр.	Корпусова С. В.						
Коррект. подзем.	Рыжкова Л.А.						
ЛГР (Кр.лин.)	Таненбаум М. Ю.			Адрес объекта: г.Москва, СВАО, улица Вильгельма Пика, вл.14	Лист	Листов	Масштаб
				Номенклатура: А-XXI-09-14, А-XXI-09-15, А-XX-09-02, А-XX-09-03	1	1	1:500
Дата выпуска заказа:	20.05.2014						

Согласовано с Московско-Окружной дистанцией пути при условии:
1. При выполнении ТУ 1649/моск от 03 марта 2015 г выданных Московской ш.д.
2. ППР на производство работ согласовать дополнительно.
Е.Н. Савский
29.07.2015 г

Московско-Окружная дистанция пути Московской дирекции инфраструктуры структурного подразделения Центральной дирекции инфраструктуры -филиала ОАО «Российские железные дороги»

РАССМОТРЕНО
Сводный план сетей водоснабжения и водоотведения. Согласовано с ДППООС, увязать с проектами: ППТ ТПУ "Ботанический сад", ППТ линейного объекта УДС участок Северо-Восточной хорды от Дмитровского ш. до Ярославского направления МЖД.
Начальник Управления градостроительного регулирования Северо-Восточного административного округа (УГР СВАО Москомархитектуры)
09 . 09 2014.
Тарасова Е. М.

Государственное унитарное предприятие города Москвы
«Московский городской трест геолого-геодезических и картографических работ»
ГУП «МОСГОРГЕОТРЕСТ»
ОТДЕЛ ПОДЗЕМНЫХ СООРУЖЕНИЙ (ОПС)
Москва 125040 Ленинградский пр-т. д.11 Тел./факс 8-499-257-50-39

Техническое заключение

о соответствии проектной документации Сводному плану подземных коммуникаций и сооружений в городе Москве.

№ 1492 «29» марта 2016 г.

Адрес работ : Москва, ул.Вильгельма Пика, вл.14.

Проектная организация: АО "Инжпроектсервис"

Организация заказчика: АО "Мосводоканал"

Бытовая канализация: -Д=300мм ВЧШГ L=38,0м (откр. сп.), в т.ч. в стальном футляре Д=630мм L=21,2м.

Водопровод: -Д=2х300мм ВЧШГ в стальном футляре Д=2х630мм L=38,1м (откр.) Д=300мм ВЧШГ в стальном футляре Д=630мм L=264,9м (откр. сп.); Д=300мм ВЧШГ в стальном футляре Д=630мм L=36,7м (закр. сп.бурошнек)h=9,5м; Д=300мм ВЧШГ в сущ. щите Д=3700/2840мм в ст. футляре Д=630мм L=83,1м (протаскивание) .

ПОС- 0,35 Га. Примечание ОПС: 1. Работы вести после перекладки канализ-ого щита d3000 по отдельному проекту (арх. номер ОПС 16650-13) и перекладки кабелей (вход N 8673-16) 2. Проект дополнительно согласовать с департаментом культурного наследия, ДЖКХ, "Мосводоканал", ОАО "РЖД" Копаев С.Ю.

В соответствии с постановлением Правительства Москвы №277-ПП от 15 мая 2015г.:
- пункт 4.1.9. внесение изменений в проектную документацию допускается с оформлением нового положительного технического заключения
- пункт 5.1.4. до передачи в эксплуатацию построенного объекта строительства предоставить исполнительный(ую) чертёж (схему) в ГУП «МОСГОРГЕОТРЕСТ» с проведением контрольной геодезической съёмки.

Нач. группы ___ Вед. Инженер: ___ Копаев С.Ю.

Без печати ГУП "Мосгоргеотрест" недействителен МОСКОМАРХИТЕКТУРА

Вильгельма Пика ул., вл. 14
пл. №: 702, 3426, 4602
5
Большая Переяславская ул., д.12
8-495-668-22-28 доб. 3507

5. К земляным работам приступить строго в присутствии и по указанию представителя района на месте. При пересечении с КЛ МКС предусмотреть мероприятия по сохранности КЛ.
6. Траншею выполнить в креплениях с вертикальными стенками. Расстояние от края котлована под проект. колодцы до КЛ должно быть не менее 1 м.

Согласовано устройство водопровода и бытовой канализации на 1 листе в объеме проекта.
№ 4853 20.08.2014 Гарькина

Службы ... Открытое акционерное общество "Московская объединённая электросетевая компания" филиал Московские кабельные сети

АО «Мосводоканал»
Проект (канализация) рассмотрен на интервалах К1 – К4
Работы производить под техническим контролем УТК
К приемке предоставить исполнительные чертежи
Подпись Гураев В.В
24.10.14

ОАО «Мосводоканал»
Проект (водопровод) рассмотрен ТУ № 33 ДП-В/13
Работы производить под техническим контролем УТК
К приёмке представить исполнительные чертежи
Подпись
26.11.14

корректировка письмо 18125
АО "Мосводоканал"
Проект (водопровод) рассмотрен 33 ДП-В
Работы производить под техническим контролем УТК
интервал ПК 3+23,3 - ПК 3+49,5 без изменения сметной стоимости
К приёмке представить исполнительные чертежи
Подпись
21.12.2015

ОАО "Мосводоканал"
Центр технической диагностики
Технический отдел
РАССМОТРЕНО
№ 1092-е «05» 09 2014 г.
Подпись Масленникова Е.С

АО "Мосводоканал"
Центр технической диагностики
Технический отдел
РАССМОТРЕНО
№ 1296-е «30» 10 2014 г.
Подпись Масленникова Е.С

Согласовано при условии восстановления зелёных насаждений и благоустройства в полном объёме. При проведении работ отключения освещения дополнительно согласовать с ... также согласовать ордер с ...

СОГЛАСОВАНО
ОТДЕЛ ЭКСПЛУАТАЦИИ ОБЪЕКТОВ ДОРОЖНОГО ХОЗЯЙСТВА
ГБУ "Автомобильные дороги СВАО"
20__ г.
Подпись Мещерякова

Согласовано с ИЧЭ "Сводный план. Наружные сети водопровода Парк "Хуамин" перегон Ростокино Владыкино, ст. Ростокино" при условии:
1. Увязать с проектом строительства контактной сети воздушных и кабельных линий
2. Согласовать проект в службе "Э" "П"
3. Предоставить согласованную копию проекта в ИЧЭ
5.07.2016 г. ИЧЭ Бабичев М.В

Данный топографо-геодезический план смонтирован в электронном виде из фрагментов заказа N3/2238-13,МВК N1-14/00018 выданных ГУП "Мосгоргеотрест" и является их точной копией.

Московско-Окружная дистанция инфраструктуры Московской дирекции инфраструктуры - структурного подразделения Центральной дирекции инфраструктуры - филиала ОАО «РЖД»

Данный топографо-геодезический план смонтирован в электронном виде из фрагментов заказа N3/2419-16 от 26.04.2016г. и МВК1-14/00018 от 20.05.2014г. выданных ГУП "Мосгоргеотрест" и является их точной копией.

ГИП Мутилов А.В.

Условные обозначения линий градостроительного регулирования

- границы территорий улично-дорожной сети
- границы водных поверхностей
- границы линий регулирования застройки, технических зон и окончательно неутвержденные
- границы водоохранных зон
- границы территорий промышленных зон
- границы территорий памятников истории и культуры
- границы прибрежных полос
- границы режимов градостроительной деятельности на территориях природного комплекса
- границы историко-культурных заповедных территорий
- границы памятников природы
- границы жестких зон санитарной охраны
- границы озелененных территорий
- границы береговых полос
- границы территорий природного комплекса
- границы полосы отвода железных дорог
- границы охранных зон памятников истории и культуры
- границы особо охраняемых природных территорий
- границы зон санитарной охраны
- границы коммунальных зон
- границы охранной зоны ансамбля Московского Кремля
- границы зон охраняемого ландшафта
- границы санитарно-защитных зон

Условные обозначения подземных инженерных коммуникаций

- водопровод (водовод) (до 600, 600 и выше)
- дренаж
- газопровод
- кабель МОСЭНЕРГО
- кабель телевидения
- кабель МПС
- кабель радио
- воздухопровод
- кабель МОСЭЛЕКТРОТРАНС
- бронированный кабель связи
- блочная канализация МОСЭНЕРГО
- кабель заземления
- общий коллектор
- водосток
- канализация
- теплопровод
- кабель МОСГОРСВЕТ
- кабель ДС
- кабель связи УПО
- золопровод
- илопровод
- телефон. канализация
- волновод
- кабельный коллектор МОСЭНЕРГО
- бездейств. прокладки
- проекты

Согласовано

Взамен инв.N

Подпись, дата

Инв. N подл.

ЛИНИИ ГРАДОСТРОИТЕЛЬНОГО РЕГУЛИРОВАНИЯ НАНЕСЕНЫ ПО СОСТОЯНИЮ НА 18.05.16

ПЛАНОВО-ВЫСОТНАЯ ПРИВЯЗКА ВЫПОЛНЕНА ПО СОСТОЯНИЮ ОАСИ МКА НА 30.05.16

Срок действия инженерно-топографического плана – 3 года с момента изготовления (п.1.4., Раздел II постановления Правительства Москвы от 19.05.2015 №284-ПП «Об утверждении порядка оформления ордеров (разрешений) на проведение земляных работ, установку временных ограждений, размещение временных объектов в городе Москве»)

По вопросам несоответствия планового положения подземных коммуникаций обращаться по тел. (495) 614-54-39

ЗАКАЗ №3/2419-16-26.04.2016г
в 2-х частях

СХЕМА РАСПОЛОЖЕНИЯ ЧАСТЕЙ

1
2

Без печати ГУП "Мосгоргеотрест" недействителен Использование другими организациями не допускается				ИНЖЕНЕРНО-ТОПОГРАФИЧЕСКИЙ ПЛАН			МОСКОМАРХИТЕКТУРА © ГУП "Мосгоргеотрест"
Полевые работы	Отрещенко П. Б.			Заказ № 3/2419-16	от 26.04.2016		
Камерал. работы	Воронова О. А.			Заказчик: ООО "ПАРК ХУАМИН"			
Подзем. работы	Самойлова Н. О.			Наименование объекта:			
Коррект. топогр.	Корпусова С. В.						
Коррект. подзем.	Рыжкова Л.А.						
ЛГР (Кр.лин.)	Таненбаум М. Ю.			Адрес объекта: г.Москва, СВАО , район Останкинский, улица Вильгельма Пика, вл.14 и г.Москва, СВАО, район Останкинский, Лазоревый проезд (метро "Ботанический сад")	Лист	Листов	Масштаб
Дубликат кр.отм.	Петрунина М. Д.			Номенклатура: А-XX-09-02, А-XX-09-03	1	2	1:500
Дата выпуска заказа: 30.05.2016							

Без печати ГУП "Мосгоргеотрест" недействителен Использование другими организациями не допускается				ИНЖЕНЕРНО-ТОПОГРАФИЧЕСКИЙ ПЛАН			МОСКОМАРХИТЕКТУРА © ГУП "Мосгоргеотрест"
Полевые работы	Отрещенко П. Б.			Заказ № 3/2419-16	от 26.04.2016		
Камерал. работы	Воронова О. А.			Заказчик: ООО "ПАРК ХУАМИН"			
Подзем. работы	Самойлова Н. О.			Наименование объекта:			
Коррект. топогр.	Корпусова С. В.						
Коррект. подзем.	Рыжкова Л.А.						
ЛГР (Кр.лин.)	Таненбаум М. Ю.			Адрес объекта: г.Москва, СВАО , район Останкинский, улица Вильгельма Пика, вл.14 и г.Москва, СВАО, район Останкинский, Лазоревый проезд (метро "Ботанический сад")	Лист	Листов	Масштаб
Дубликат кр.отм.	Петрунина М. Д.			Номенклатура: А-XX-09-05, А-XX-09-06, А-XX-09-07	2	2	1:500
Дата выпуска заказа: 30.05.2016							

Согласование № 1867 от 06.05.2016.
Московский региональный центр связи согласовывает направление трассы водопровода под ж.д. путями на ПК 50 при условии:
1. Перед началом работ вызвать представителя РЦС-1 по тел (499) 266-19-86
2. Обеспечить сохранность коммуникаций РЦС-1
06.05.16 г.

ОАО «РЖД»
ФИЛИАЛ
ЦЕНТРАЛЬНАЯ СТАНЦИЯ СВЯЗИ
МОСКОВСКАЯ ДИРЕКЦИЯ СВЯЗИ
МОСКОВСКИЙ РЕГИОНАЛЬНЫЙ ЦЕНТР СВЯЗИ
Заместитель начальника

ШЧ-13 согласовывает прокладку водопровода на ПК 50 при условии:
1) До начала работ вызвать представителя ШЧ-13 по тел. 499 623 1912
2) обеспечить сохранность построенных коммуникаций СЦБ.
10.05.16 г. ШЧ
Проект № 119 дирек. 10.05.2016 г.

Павелецко-Окружная дистанция сигнализации, централизации и блокировки Московской дирекции инфраструктуры структурного подразделения Центральной дирекции инфраструктуры - филиала ОАО «РЖД»
115201, г. Москва, Каширский проезд, д.10А

						АО "Мосводоканал"		
						49И-14		
1	1	Зам	1-16		08.16	Подключение к централизованной системе холодного водоснабжения и водоотведения проектируемого здания "Китайский Деловой центр "ПАРК ХУАМИН" по адресу: г. Москва, ул. Вильгельма Пика, вл. 14"		
Изм.	Кол. уч.	Лист	№ док.	Подп.	Дата			
ГИП		Мутилов				Инженерные коммуникации	Стадия	Лист	Листов
ГИП		Копылов					Р	3	
Гл.инженер		Жаворонков							
Н.контр.		Тихомиров				Сводный план (1:500)	АО "Инжпроектсервис"		